

EX/DES/ 4464 /11/JO

Warszawa, dnia 03 czerwiec 2011r.

Pan
Artur Cebula
ARCHITEKT
ul. Działkowców 29
28-230 Połaniec

Dotyczy: uzgodnienie projektu gospodarki drzewostanem w parku gm. Brudzeń Duży.

W nawiązaniu do otrzymanego w dniu 31 maja 2011 r. drogą elektroniczną projektu gospodarki, Exatel S.A. informuje :

1. Na terenie przedstawionym na nadesłanej mapie przebiega linia światłowodowa OTKDT – 0511 i 0511B w relacji Płock - Włocławek. Linie stanowi rurociąg kablowy ułożony na głębokości 1 m, składający się z dwóch rur RHDPE 40/3,7, w których zaciągnięto kabla XOTKtd 16J i XzOTKtdD 16J. Nad rurociągiem kablowym w połowie głębokości ułożona jest taśma ostrzegawcza z napisem „UWAGA KABEL ŚWIATŁOWODOWY”. Na rurach HDPE położono przewód lokalizacyjny XzTKMxpw 2x2x0,6 wyprowadzony na słupkach betonowych typu SOP.
2. Exatel S.A. wyraża zgodę na prace związane z drzewostanem w pobliżu w/w linii światłowodowej przy zachowaniu następujących warunków:
 - a) koszt zabezpieczenia kabla światłowodowego nie będzie obciążał Exatel S.A.;
 - b) nie dopuszcza się do przerwania kabla światłowodowego;
 - c) przed rozpoczęciem prac należy zlecić wyznaczenie trasy kabla światłowodowego w rejonie drzew przeznaczonych do wycinki firmie Energo-Tel SA z siedzibą w Warszawie ul. Murmańska 25 tel. 0-22 340 64 66,
 - d) słupki oznaczeniowe i oznaczeniowo-pomiarowe w przypadku konieczności naruszenia ich położenia, zostaną przywrócone do stanu pierwotnego;
 - e) po zakończeniu prac zostanie przekazana do Exatel S.A. dokumentacja powykonawcza przeprowadzonych zmian;

EXATEL S.A.

www.exatel.pl

ul. Perkuna 47
04-164 Warszawa

tel.: +48 22 340 60 50
faks: +48 22 340 60 22

infolinia: 22 340 00 00
e-mail: info@exatel.pl

Spółka wpisana do rejestru przedsiębiorców w Sądzie Rejonowym dla m. st. Warszawy, XIII Wydział Gospodarczy, pod numerem KRS: 0000044577, kapitał zakładowy: 576 854 559 PLN, kapitał opłacony w całości, NIP: 527-010-45-68



C1

- f) o terminie prac i zabezpieczenia linii światłowodowej Departament Eksploatacji Sieci Exatel S.A. zostanie powiadomiony przynajmniej na trzy tygodnie przed planowanym rozpoczęciem robót;
g) warunki niniejsze zachowują ważność do 30-06-2012 r.

Do naszego pisma załączamy kserokopię przebiegu kabla OTKDT- 0511 i 0511B w rejonie występowania zbliżeń z drzewostanem.

Wszelkie zapytania w powyższych sprawach należy kierować do naszego pracownika Janusza Osowskiego tel. 022-340 68 26 lub 0-601 989 240. e-mail: janusz.osowski@exatel.pl

Z poważaniem,


DYREKTOR
Departamentu Eksploatacji

Marek Krasnowski

Do wiadomości:
Energ-Tel SA



OTKDT	0511, 0511B	Rys. nr 3	Arkusz:109	Arkuszy: 350	Skala: 1:1000
-------	-------------	-----------	------------	--------------	---------------

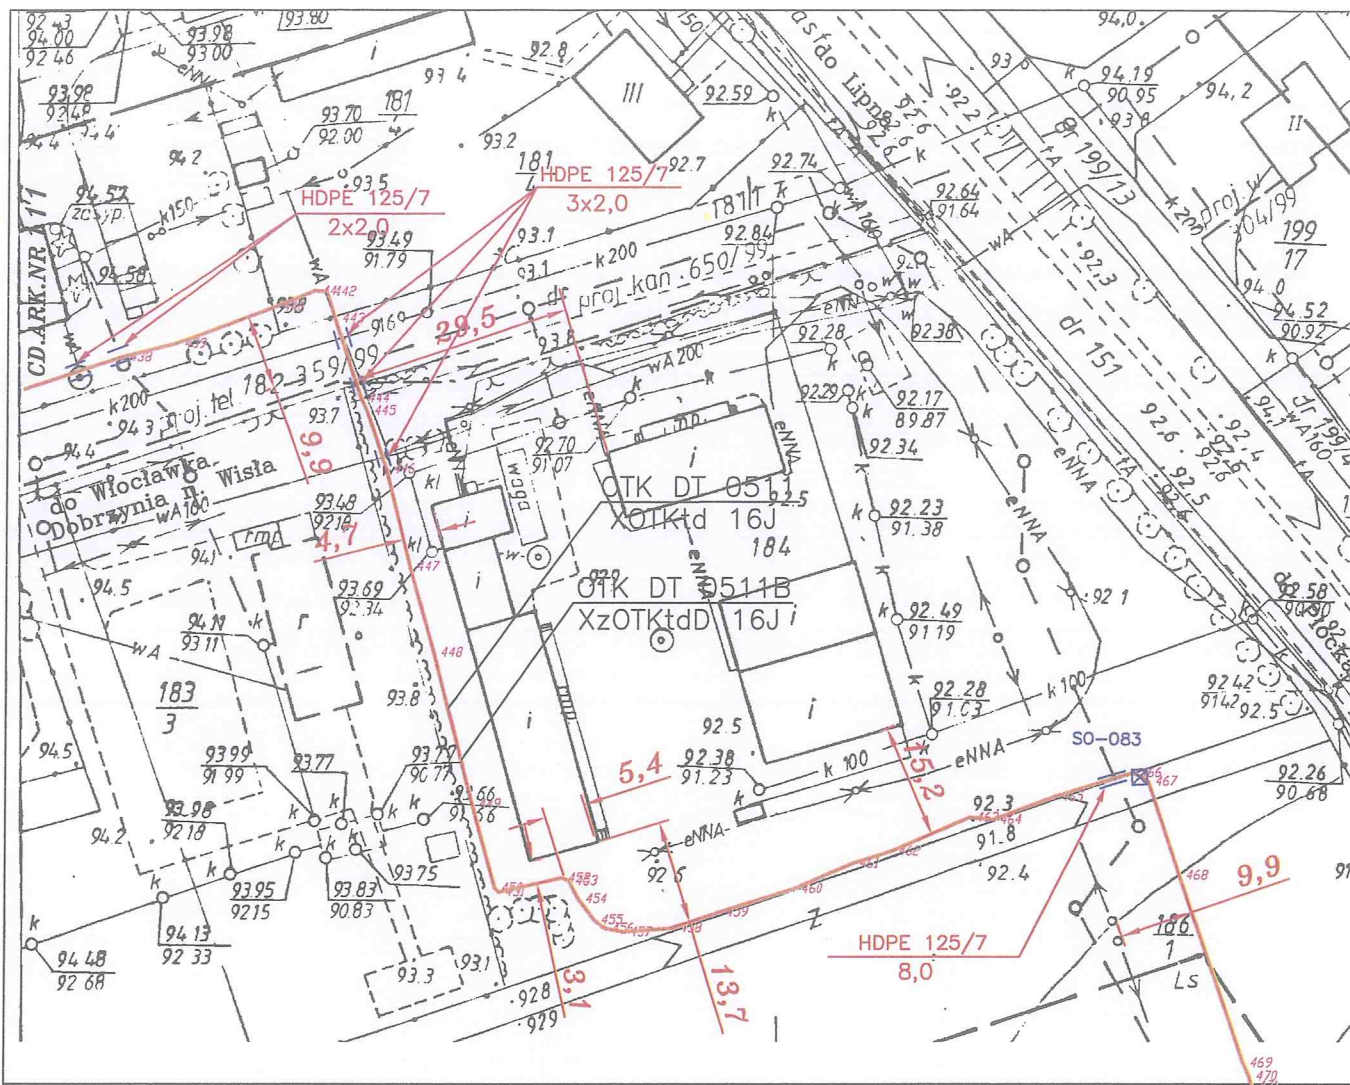

CD.ARK.NR 109

gm. Brudzeń Duży



OTKDT	0511, 0511B	Rys. nr 3	Arkusz:110	Arkuszy: 350	Skala: 1:1000
-------	-------------	-----------	------------	--------------	---------------

SCA



EX/ZZIF/ 1275 /13/JO

Warszawa, 14 lutego 2013 r.

Pan
Paweł Krzemiński
Kierownik Referatu Rozwoju
Gminy i Rolnictwa
Urząd Gminy Brudzeń Duży
ul. Toruńska 2
09-414 Brudzeń Duży

Dotyczy: przedłużenia ważności uzgodnienia projektu gospodarki drzewostanem w parku gm. Brudzeń Duży.

W nawiązaniu do e-maila z dnia 14 lutego 2013 r., Exatel SA informuje, że przedłuża ważność zapisów zawartych w piśmie znak: EX/DES/4464/11/JO z dnia 3 czerwca 2011r. do dnia 28 lutego 2014 r.

Wszelkie zapytania w powyższych sprawach należy kierować na adres: e-mail: janusz.osowski@exatel.pl lub telefonicznie: tel. 22-340 68 26 lub 601 989 240

Z poważaniem,

Zespół Zarządzania Infrastrukturą Fizyczną
GŁÓWNY SPECJALISTA

Janusz Osowski

Do wiadomości:
Energ-Tel S.A..

EXATEL S.A.

www.exatel.pl

ul. Perkuna 47
04-164 Warszawa

tel.: +48 22 340 60 50
faks: +48 22 340 60 22

infolinia: 22 340 00 00
e-mail: info@exatel.pl

Spółka wpisana do rejestru przedsiębiorców w Sądzie Rejonowym dla m. st. Warszawy, XIII Wydział Gospodarczy, pod numerem KRS: 0000044577, kapitał zakładowy: 576 854 559 PLN, kapitał opłacony w całości, NIP: 527-010-45-68